С

отклонения по высоте

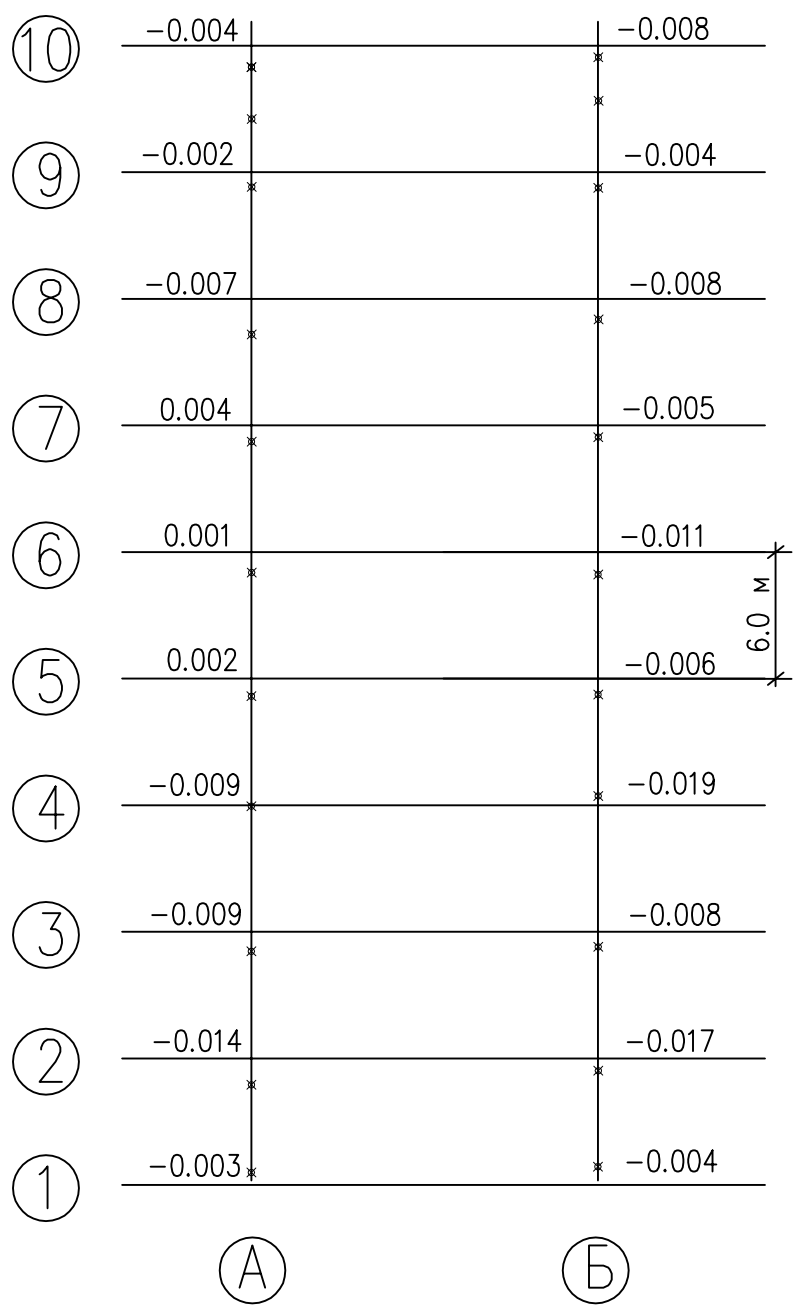

отклонения в плане

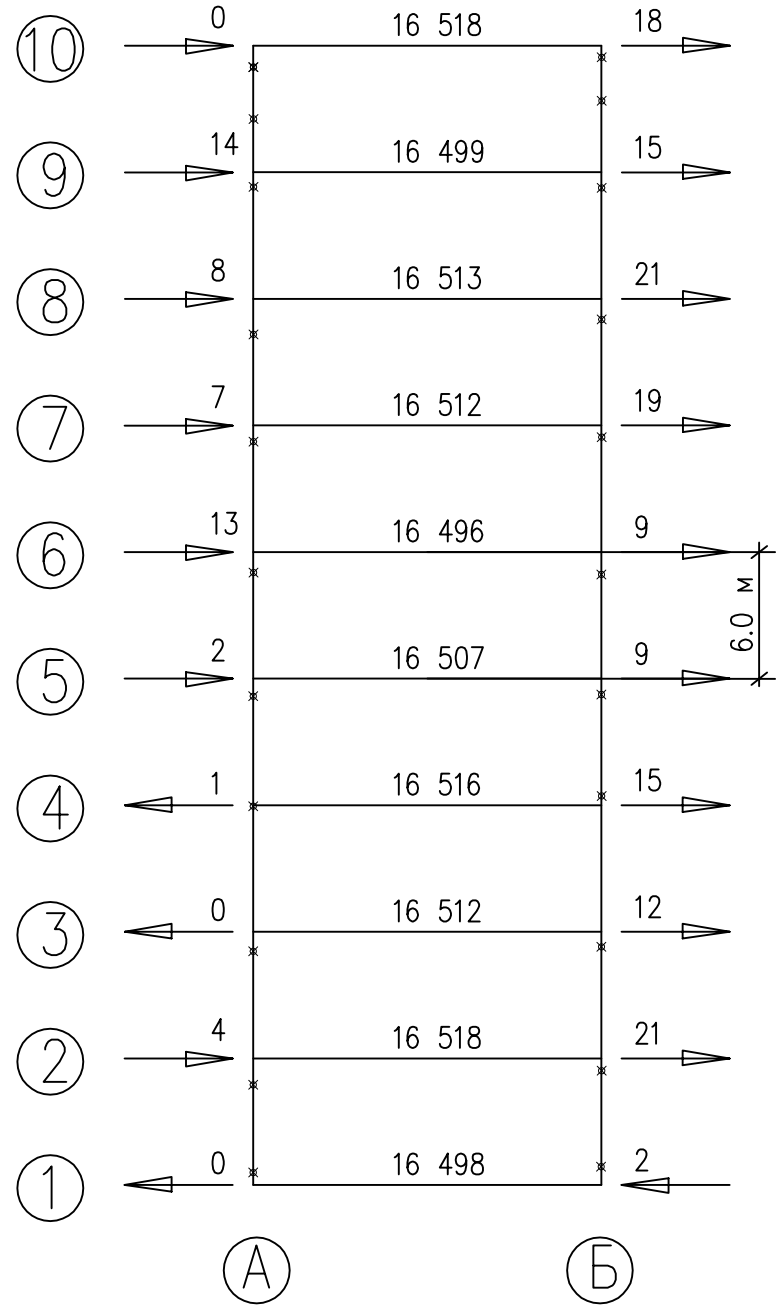

					г. Запорожье ул. Георгия Сапожникова, 10
Изм.	Лист	N докум.	Подпись	Дата	
Исполнил		Говоруха О.В.			Исполнительная съемка подкрановых путей
Проверил		Кондратьев С.А			Стадия: — / Лист: 1 / Листов: 1
Т. контр.					
					кран 1
Н. контр.					ФЛП "Кондратьев С.А." (095) 061 50 58
Утв.					